


CORTINA NOBRE
ESC. 1:75

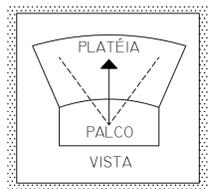

02	13/SET/10	L.M.	AS BUILT
01	17/MAR/10	L.M.	REPOSIÇÃO DE POLIAS CATENARIA
00	22/FEV/10	L.M.	EMIÇÃO INICIAL
Nº:	DATA	RESPONSÁVEL	DESCRIÇÃO DA REVISÃO

TELEMA
Iluminação e Cenotecnia

Rua Arcipreste de Andrade, 372
cep 04268-020 São Paulo
Tel. (011) 2714-9770
Fax. (011) 2714-9779
E-mail: telema@telem.com.br

OBRA

THEATRO MUNICIPAL DO RIO DE JANEIRO
PRAÇA FLORIANO S/N
CENTRO
RIO DE JANEIRO-RJ

MECÂNICA CÊNICA


AUTOR	VERIFICAÇÃO	APROVAÇÃO
CREA	CREA	CREA

TÍTULO


CORTINA NOBRE
VISTA PALCO-PLATÉIA/ABERTURA IMPERIAL

AUTO CAD:	DATA:	ASSUNTO - FOLHA Nº
M.F.G.	22.02.2010	01/NOBRE
FOLHA:	ESCALA:	REVISÃO:
TMRJ_CE_CNOBRE_F01	INDICADA	02
ETAPA:	GRUPO:	SUB GRUPO:
AS BUILT	CENOTECNIA	VARAS


DIREITOS AUTORAIS RESERVADOS ARQUIVO: TMRJ_CE_CNOBRE_F01_R2.DWG

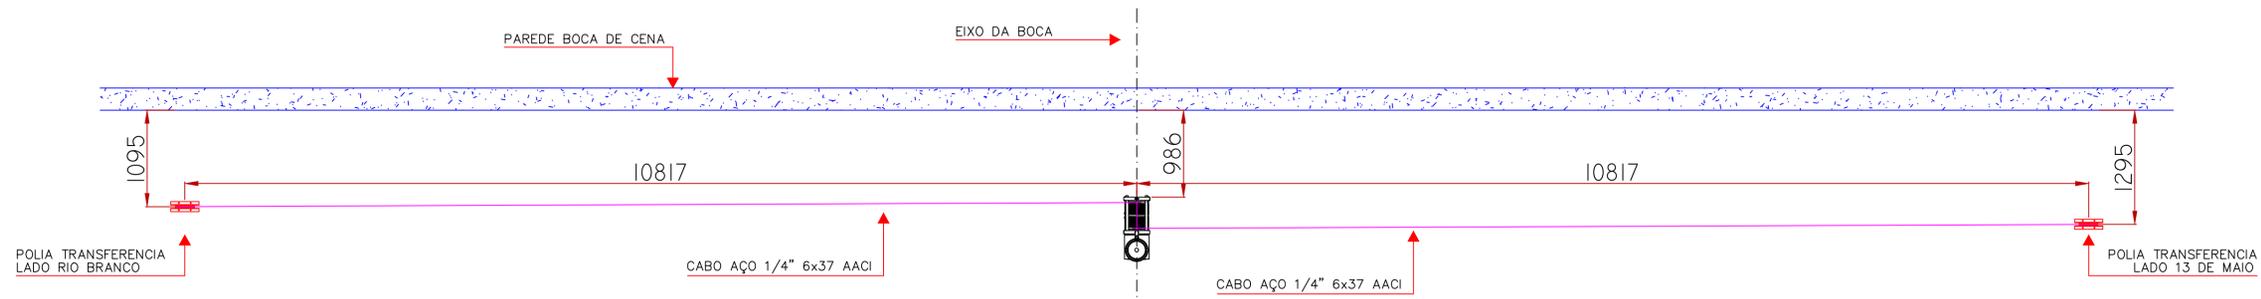


POLIAS E MOTOR URDIMENTO
ESC. 1:40

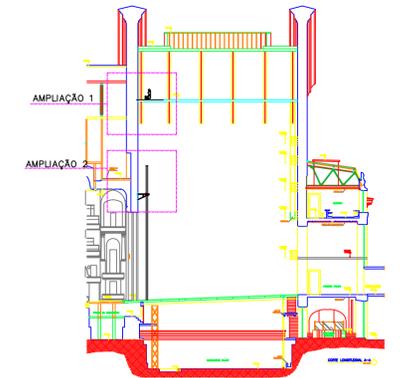


PLANTA CHAVE(CORTE)
SEM ESC.

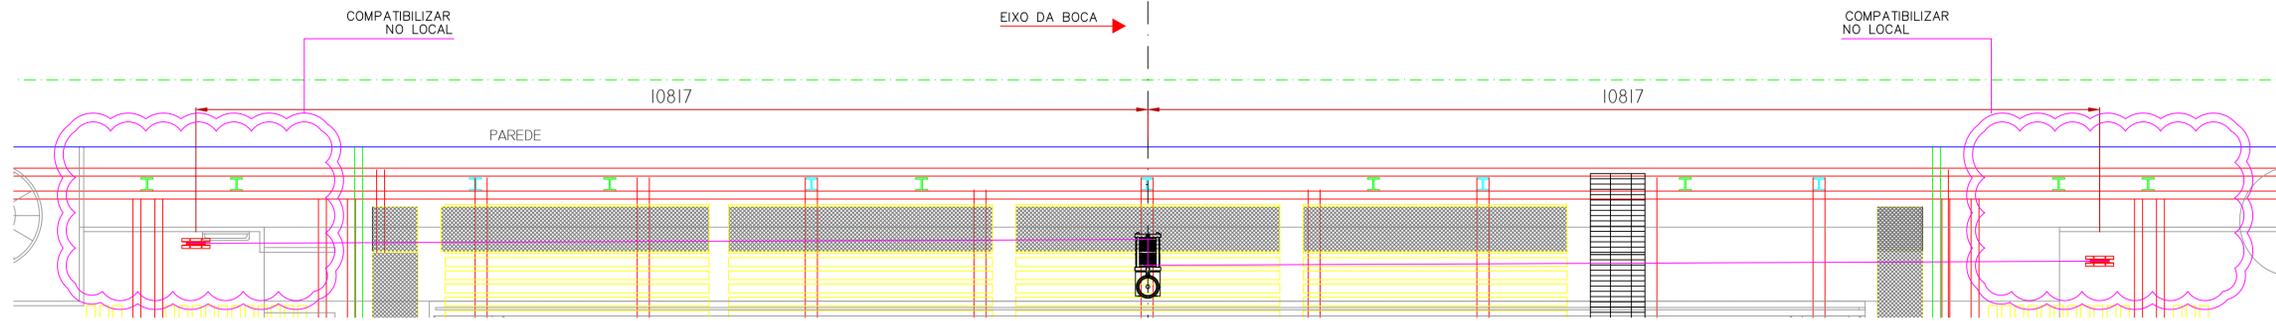


BOCA DE CENA-PLANTA BAIXA PARCIAL
SEM ESC.

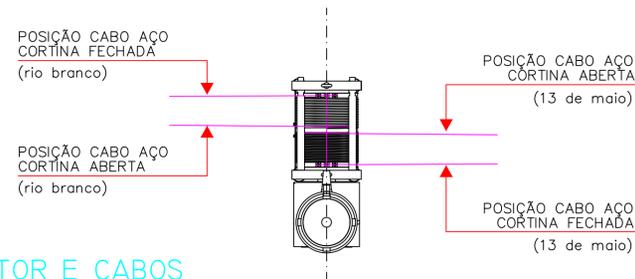

MOTOR E CABOS
ESC. 1:15

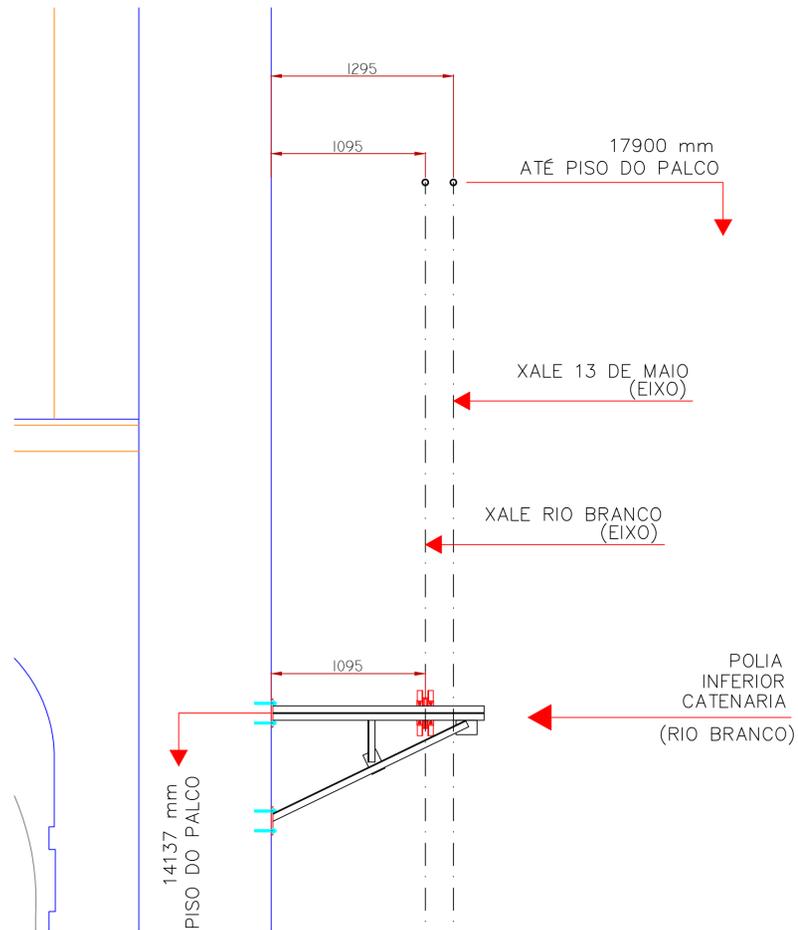

AMPLIAÇÃO 2
ESC. 1:25

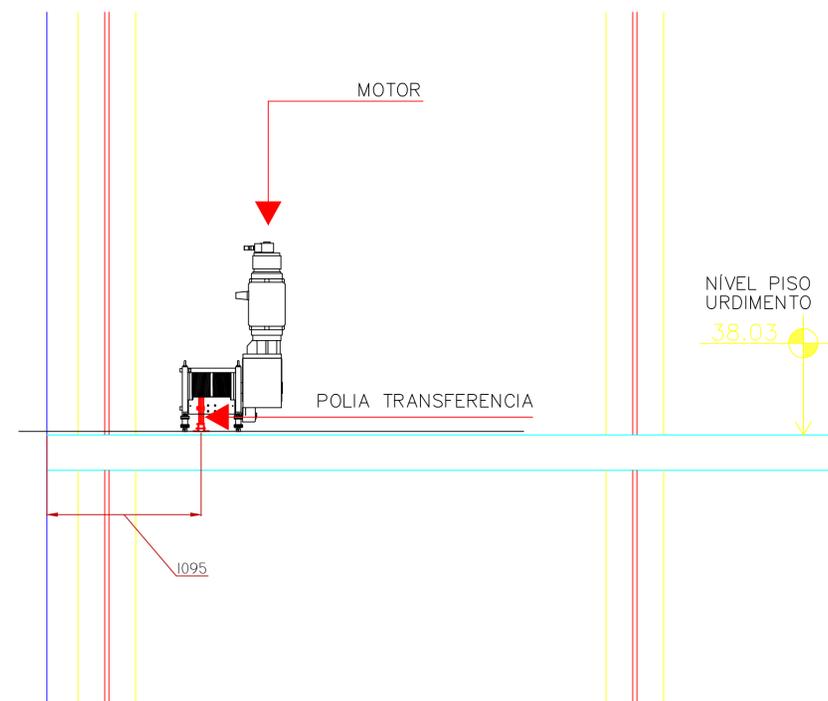

AMPLIAÇÃO 1
ESC. 1:25

03	13/SET/10	L.M.	AS BUILT
02	19/MAR/10	L.M.	ACRESCIMO PLANTA BAIXA
01	17/MAR/10	L.M.	REPOSICIONAMENTO POLIAS CATENARIA
00	22/FEV/10	L.M.	EMIÇÃO INICIAL
Nº	DATA	RESPONSÁVEL	DESCRIÇÃO DA REVISÃO



Rua Arcipreste de Andrade, 372
cep 04268-020 São Paulo
Tel. (011) 2714-9770
Fax. (011) 2714-9779
E-mail: telem@telem.com.br

OBRA
THEATRO MUNICIPAL DO RIO DE JANEIRO
PRAÇA FLORIANO S/N
CENTRO
RIO DE JANEIRO-RJ

MECÂNICA CÊNICA

AUTOR	VERIFICAÇÃO	APROVAÇÃO
CREA	CREA	CREA

TÍTULO
CORTINA NOBRE
VISTA LADO 13 DE MAIO E PLANTA BAIXA/ABERTURA IMPERIAL

AUTO CAD:	DATA:	ASSUNTO - FOLHA Nº
M.F.G.	22.02.2010	02/NOBRE
FOLHA:	ESCALA:	REVISÃO:
TMRJ_CE_CNOMBRE_F02	INDICADA	03
ETAPA:	GRUPO:	SUB GRUPO:
AS BUILT	CENOTECNIA	VARAS

DIREITOS AUTORAIS RESERVADOS ARQUIVO: TMRJ_CE_CNOMBRE_F02_R3.DWG